
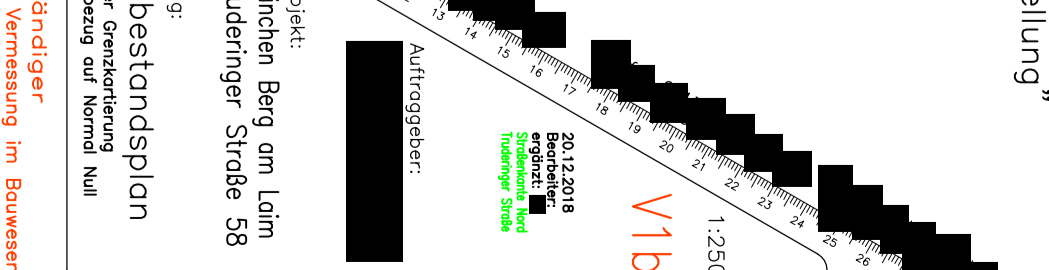
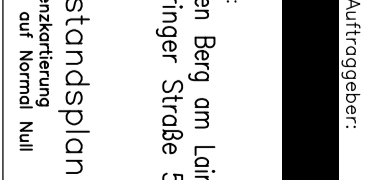


"Eigene Darstellung"







Baumbestandsplan
