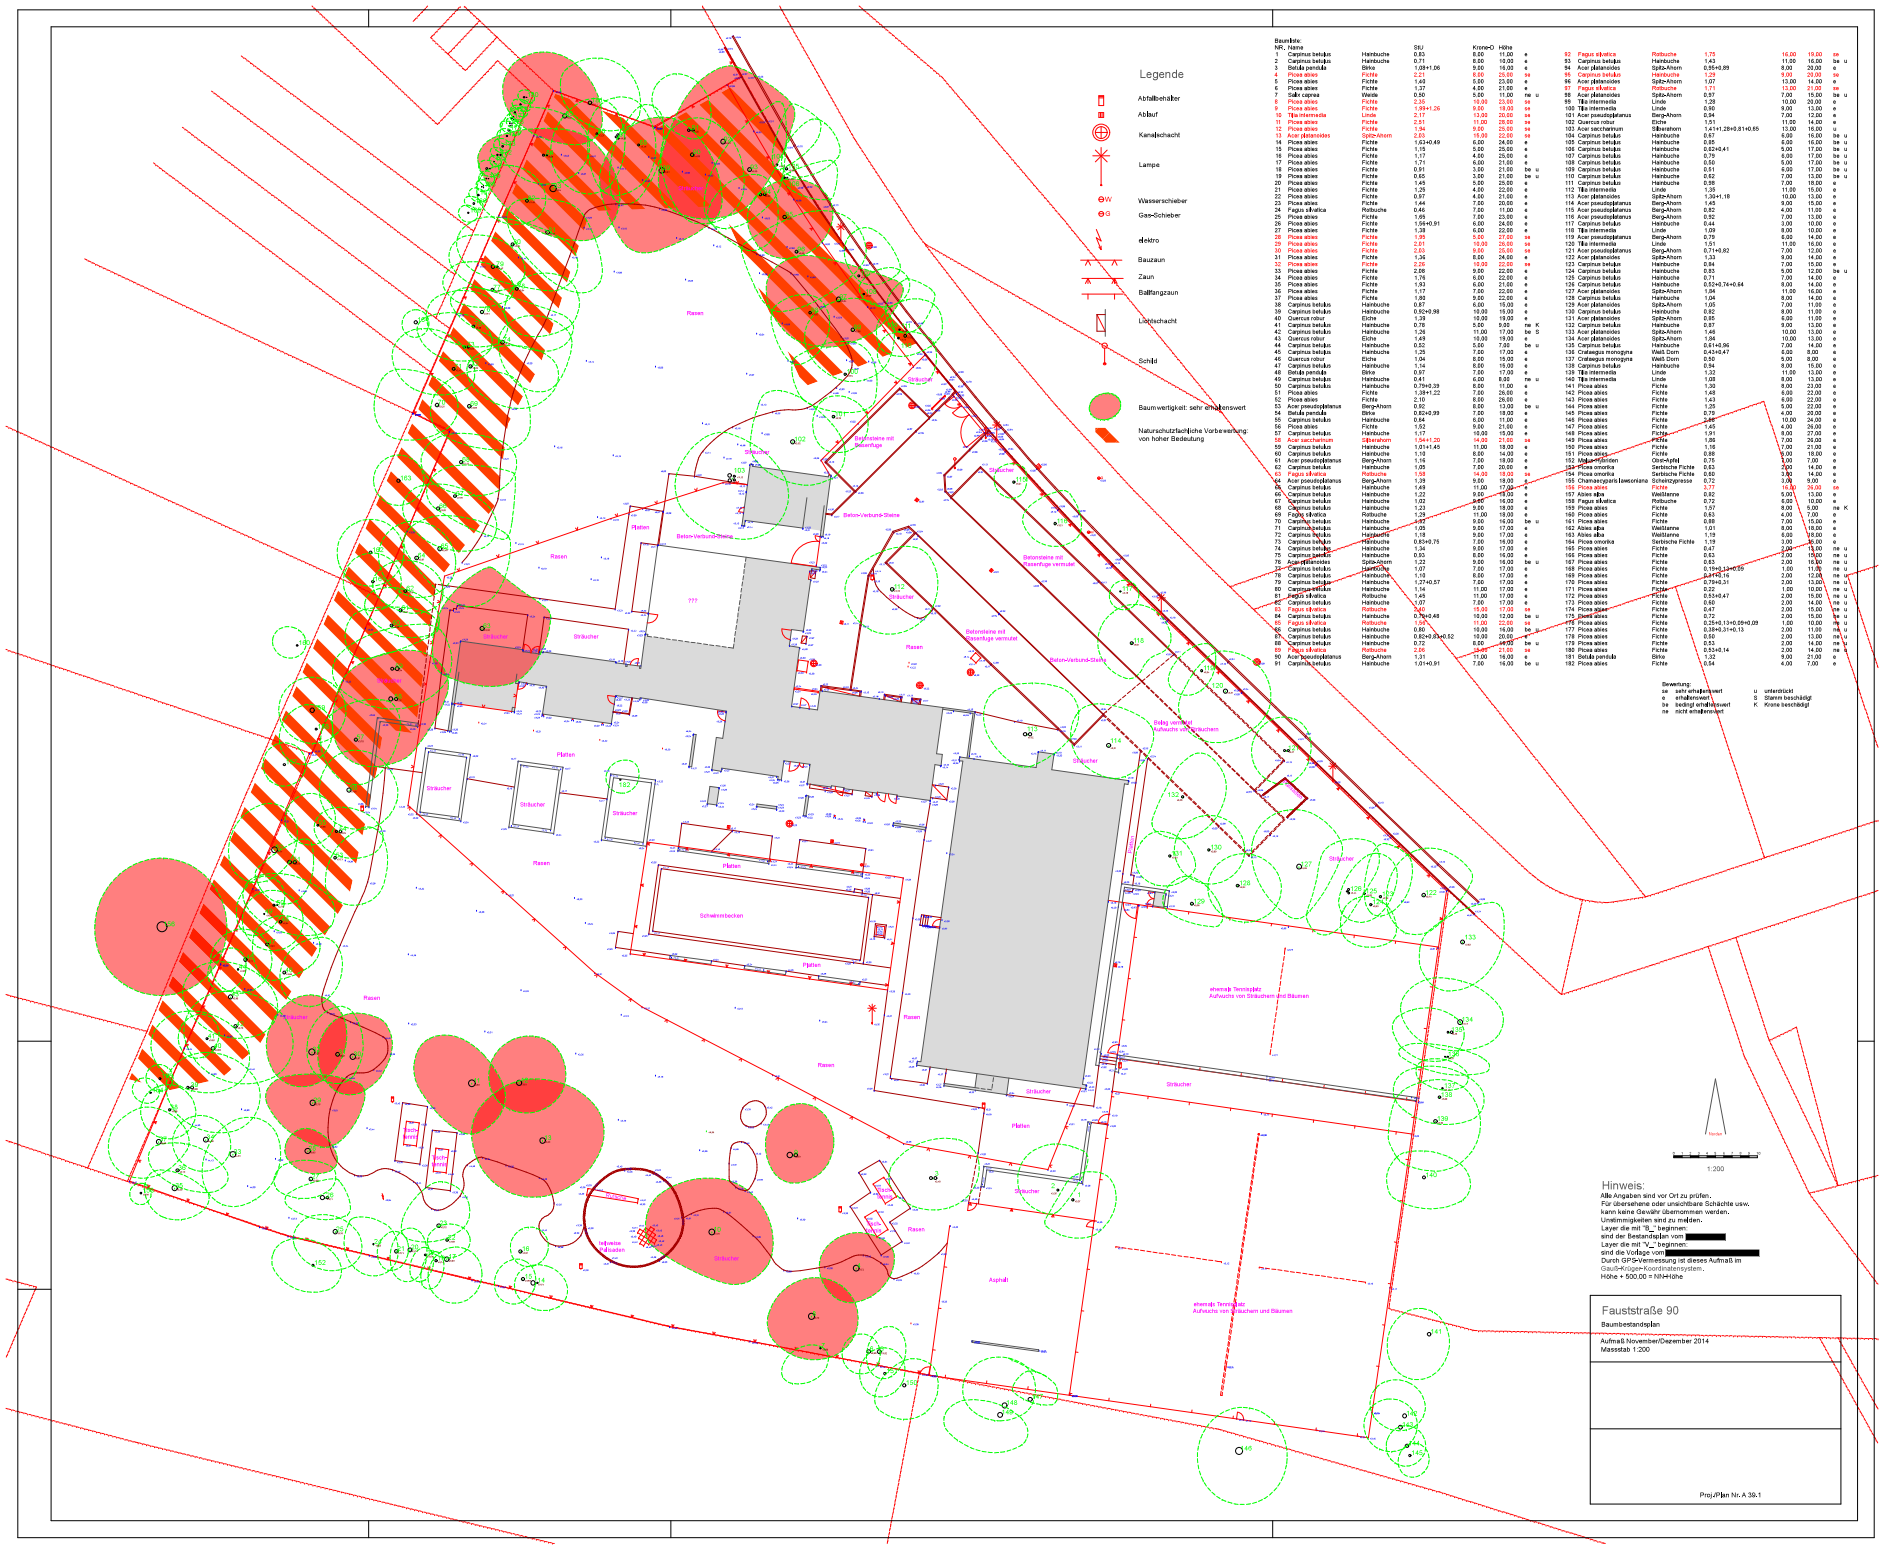

Baumliste:

NR.	Name		StU	Krone-D	Höhe		
1	Carpinus betulus	Hainbuche	0,83	8,00	11,00	e	
2	Carpinus betulus	Hainbuche	0,71	8,00	10,00	e	
3	Betula pendula	Birke	1,09+1,06	5,00	16,00	e	
4	Picea abies	Fichte	2,21	6,00	25,00	se	
5	Picea abies	Fichte	1,40	5,00	23,00	e	
6	Picea abies	Fichte	1,37	4,00	21,00	e	
7	Salix caprea	Weide	0,50	5,00	11,00	ne u	
8	Picea abies	Fichte	2,35	10,00	23,00	se	
9	Picea abies	Fichte	1,59+1,26	9,00	18,00	se	
10	Tilia intermedia	Linde	2,17	13,00	20,00	se	
11	Picea abies	Fichte	2,51	11,00	25,00	se	
12	Picea abies	Fichte	1,94	9,00	25,00	se	
13	Acer platanoides	Spitz-Ahorn	2,65	15,00	22,00	se	
14	Picea abies	Fichte	1,63+0,49	6,00	24,00	e	
15	Picea abies	Fichte	1,17	4,00	25,00	e	
16	Picea abies	Fichte	1,17	4,00	25,00	e	
17	Picea abies	Fichte	1,71	6,00	21,00	e	
18	Picea abies	Fichte	0,91	3,00	21,00	be u	
19	Picea abies	Fichte	0,65	3,00	21,00	be u	
20	Picea abies	Fichte	1,45	5,00	25,00	e	
21	Picea abies	Fichte	1,25	4,00	22,00	e	
22	Picea abies	Fichte	0,87	4,00	21,00	e	
23	Picea abies	Fichte	1,44	7,00	20,00	e	
24	Fagus sylvatica	Rotbuche	0,46	7,00	11,00	e	
25	Picea abies	Fichte	1,65	7,00	23,00	e	
26	Picea abies	Fichte	1,56+0,91	6,00	24,00	e	
27	Picea abies	Fichte	1,38	6,00	22,00	e	
28	Picea abies	Fichte	1,95	9,00	27,00	se	
29	Picea abies	Fichte	2,01	10,00	26,00	se	
30	Picea abies	Fichte	2,03	9,00	26,00	se	
31	Picea abies	Fichte	1,24	8,00	24,00	e	
32	Picea abies	Fichte	2,26	10,00	22,00	se	
33	Picea abies	Fichte	2,08	9,00	22,00	e	
34	Picea abies	Fichte	1,76	6,00	22,00	e	
35	Picea abies	Fichte	1,93	6,00	21,00	e	
36	Picea abies	Fichte	1,17	7,00	22,00	e	
37	Picea abies	Fichte	1,80	9,00	22,00	e	
38	Carpinus betulus	Hainbuche	0,87	6,00	15,00	e	
39	Carpinus betulus	Hainbuche	0,92+0,98	10,00	15,00	e	
40	Quercus robur	Eiche	1,29	10,00	19,00	e	
41	Carpinus betulus	Hainbuche	0,78	5,00	9,00	ne K	
42	Carpinus betulus	Hainbuche	1,26	11,00	17,00	be S	
43	Quercus robur	Eiche	1,49	10,00	19,00	e	
44	Carpinus betulus	Hainbuche	0,55	5,00	17,00	be u	
45	Carpinus betulus	Hainbuche	1,04	7,00	17,00	e	
46	Carpinus betulus	Hainbuche	1,04	8,00	16,00	e	
47	Carpinus betulus	Hainbuche	1,14	8,00	16,00	e	
48	Betula pendula	Birke	0,87	7,00	17,00	e	
49	Carpinus betulus	Hainbuche	0,41	6,00	8,00	ne u	
50	Carpinus betulus	Hainbuche	0,75+0,39	8,00	11,00	e	
51	Picea abies	Fichte	1,38+1,22	7,00	26,00	e	
52	Picea abies	Fichte	2,10	8,00	26,00	e	
53	Acer pseudoplatanus	Berg-Ahorn	0,92	8,00	13,00	be u	
54	Betula pendula	Birke	0,82+0,99	7,00	18,00	e	
55	Carpinus betulus	Hainbuche	0,84	6,00	11,00	e	
56	Picea abies	Fichte	1,52	9,00	21,00	e	
57	Carpinus betulus	Hainbuche	1,17	10,00	15,00	e	
58	Acer saccharinum	Silberahorn	1,54+1,20	14,00	21,00	se	
59	Carpinus betulus	Hainbuche	1,01+1,45	11,00	18,00	e	
60	Carpinus betulus	Hainbuche	1,10	8,00	14,00	e	
61	Acer pseudoplatanus	Berg-Ahorn	1,16	7,00	18,00	e	
62	Carpinus betulus	Hainbuche	1,05	7,00	20,00	e	
63	Fagus sylvatica	Rotbuche	1,59	14,00	18,00	se	
64	Acer pseudoplatanus	Berg-Ahorn	1,39	9,00	18,00	e	
65	Carpinus betulus	Hainbuche	1,49	11,00	17,00	e	
66	Carpinus betulus	Hainbuche	1,22	9,00	15,00	e	
67	Carpinus betulus	Hainbuche	1,02	8,00	16,00	e	
68	Carpinus betulus	Hainbuche	1,23	9,00	18,00	e	
69	Fagus sylvatica	Rotbuche	1,25	11,00	19,00	e	
70	Carpinus betulus	Hainbuche	0,97	9,00	16,00	be u	
71	Carpinus betulus	Hainbuche	1,05	9,00	17,00	e	
72	Carpinus betulus	Hainbuche	1,18	9,00	17,00	e	
73	Carpinus betulus	Hainbuche	0,84+0,76	8,00	16,00	e	
74	Carpinus betulus	Hainbuche	1,34	8,00	17,00	e	
75	Carpinus betulus	Hainbuche	1,04	8,00	17,00	e	
76	Acer platanoides	Spitz-Ahorn	0,22	6,00	16,00	be u	
77	Carpinus betulus	Hainbuche	1,07	7,00	17,00	e	
78	Carpinus betulus	Hainbuche	1,10	7,00	17,00	e	
79	Carpinus betulus	Hainbuche	1,27+0,57	7,00	17,00	e	
80	Carpinus betulus	Hainbuche	1,14	11,00	17,00	e	
81	Fagus sylvatica	Rotbuche	1,49	11,00	17,00	e	
82	Carpinus betulus	Hainbuche	1,07	7,00	17,00	e	
83	Fagus sylvatica	Rotbuche	2,45	15,00	17,00	se	
84	Carpinus betulus	Hainbuche	0,76+0,48	10,00	12,00	be u	
85	Fagus sylvatica	Rotbuche	1,97	11,00	22,00	se	
86	Carpinus betulus	Hainbuche	0,80	10,00	16,00	be u	
87	Carpinus betulus	Hainbuche	0,82+0,83+0,52	10,00	20,00	e	
88	Carpinus betulus	Hainbuche	0,72	8,00	14,00	be u	
89	Fagus sylvatica	Rotbuche	2,06	14,00	21,00	se	
90	Acer pseudoplatanus	Berg-Ahorn	1,31	11,00	16,00	e	
91	Carpinus betulus	Hainbuche	1,01+0,91	7,00	16,00	be u	
92	Fagus sylvatica	Rotbuche	1,75	16,00	19,00	se	
93	Carpinus betulus	Hainbuche	1,43	11,00	16,00	be u	
94	Acer platanoides	Spitz-Ahorn	0,55+0,89	8,00	20,00	e	
95	Carpinus betulus	Hainbuche	1,29	9,00	20,00	se	
96	Acer platanoides	Spitz-Ahorn	1,07	13,00	14,00	e	
97	Fagus sylvatica	Rotbuche	1,71	13,00	21,00	se	
98	Acer platanoides	Spitz-Ahorn	0,97	7,00	15,00	be u	
99	Tilia intermedia	Linde	1,28	10,00	20,00	e	
100	Tilia intermedia	Linde	0,90	8,00	13,00	e	
101	Acer pseudoplatanus	Berg-Ahorn	0,94	7,00	12,00	e	
102	Quercus robur	Eiche	1,51	11,00	14,00	e	
103	Acer saccharinum	Silberahorn	1,41+1,28+0,81+0,65	13,00	16,00	u	
104	Carpinus betulus	Hainbuche	0,67	5,00	15,00	be u	
105	Carpinus betulus	Hainbuche	0,87	6,00	16,00	be u	
106	Carpinus betulus	Hainbuche	0,82+0,41	8,00	17,00	be u	
107	Carpinus betulus	Hainbuche	0,79	6,00	17,00	be u	
108	Carpinus betulus	Hainbuche	0,50	5,00	17,00	be u	
109	Carpinus betulus	Hainbuche	0,51	6,00	17,00	be u	
110	Carpinus betulus	Hainbuche	0,82	7,00	13,00	be u	
111	Carpinus betulus	Hainbuche	0,98	7,00	18,00	e	
112	Tilia intermedia	Linde	1,35	11,00	15,00	e	
113	Acer platanoides	Spitz-Ahorn	1,30+1,18	10,00	13,00	e	
114	Acer pseudoplatanus	Berg-Ahorn	1,45	9,00	15,00	e	
115	Acer pseudoplatanus	Berg-Ahorn	0,82	4,00	11,00	e	
116	Acer pseudoplatanus	Berg-Ahorn	0,92	7,00	13,00	e	
117	Carpinus betulus	Hainbuche	0,44	3,00	10,00	e	
118	Tilia intermedia	Linde	1,09	8,00	10,00	e	
119	Acer pseudoplatanus	Berg-Ahorn	0,79	6,00	14,00	e	
120	Tilia intermedia	Linde	1,01	11,00	16,00	e	
121	Acer pseudoplatanus	Berg-Ahorn	0,71+0,82	7,00	12,00	e	
122	Acer platanoides	Spitz-Ahorn	1,33	9,00	14,00	e	
123	Carpinus betulus	Hainbuche	0,84	7,00	15,00	e	
124	Carpinus betulus	Hainbuche	0,83	5,00	12,00	be u	
125	Carpinus betulus	Hainbuche	0,71	7,00	14,00	e	
126	Carpinus betulus	Hainbuche	0,82+0,76+0,84	8,00	14,00	e	
127	Acer platanoides	Spitz-Ahorn	1,04	11,00	16,00	e	
128	Carpinus betulus	Hainbuche	1,04	8,00	14,00	e	
129	Acer platanoides	Spitz-Ahorn	1,05	7,00	11,00	e	
130	Carpinus betulus	Hainbuche	0,92	8,00	11,00	e	
131	Acer platanoides	Spitz-Ahorn	0,85	6,00	11,00	e	
132	Carpinus betulus	Hainbuche	0,87	9,00	13,00	e	
133	Acer platanoides	Spitz-Ahorn	1,46	10,00	13,00	e	
134	Acer platanoides	Spitz-Ahorn	1,04	10,00	13,00	e	
135	Carpinus betulus	Hainbuche	0,41+0,96	7,00	14,00	e	
136	Crataegus monogyna	Weiß Dorn	0,42+0,47	5,00	8,00	e	
137	Crataegus monogyna	Weiß Dorn	0,43	5,00	8,00	e	
138	Carpinus betulus	Hainbuche	0,94	9,00	15,00	e	
139	Tilia intermedia	Linde	1,32	11,00	13,00	e	
140	Tilia intermedia	Linde	1,08	8,00	13,00	e	
141	Picea abies	Fichte	1,30	9,00	22,00	e	
142	Picea abies	Fichte	1,48	6,00	22,00	e	
143	Picea abies	Fichte	1,43	6,00	22,00	e	
144	Picea abies	Fichte	1,25	5,00	22,00	e	
145	Picea abies	Fichte	0,79	4,00	20,00	e	
146	Picea abies	Fichte	1,46	10,00	24,00	e	
147	Picea abies	Fichte	1,45	4,00	26,00	e	
148	Picea abies	Fichte	1,91	8,00	27,00	e	
149	Picea abies	Fichte	1,86	7,00	26,00	e	
150	Picea abies	Fichte	1,16	7,00	21,00	e	
151	Picea abies	Fichte	0,88	5,00	18,00	e	
152	Malus floribunda	Obst-Apfel	0,75	3,00	7,00	e	
153	Picea omorika	Serbische Fichte	0,63	2,00	14,00	e	
154	Picea omorika	Serbische Fichte	0,60	3,00	14,00	e	
155	Chamaecyparis lawsoniana	Scheinzypresse	0,72	3,00	9,00	e	
156	Picea abies	Fichte	3,77	16,00	29,00	se	
157	Abies alba	Weißtanne	0,82	5,00	13,00	e	
158	Fagus sylvatica	Rotbuche	0,72	6,00	10,00	e	
159	Picea abies	Fichte	1,97	8,00	9,00	ne K	
160	Picea abies	Fichte	0,83	4,00	7,00	e	
161	Picea abies	Fichte	0,88	7,00	15,00	e	
162	Abies alba	Weißtanne	1,01	9,00	18,00	e	
163	Abies alba	Weißtanne	1,19	6,00	16,00	e	
164	Picea omorika	Serbische Fichte	1,19	3,00	15,00	e	
165	Picea abies	Fichte	0,47	2,00	13,00	ne u	
166	Picea abies	Fichte	0,63	2,00	13,00	ne u	
167	Picea abies	Fichte	0,63	2,00	13,00	ne u	
168	Picea abies	Fichte	0,79+0,13+0,59	1,00	11,00	ne u	
169	Picea abies	Fichte	0,47+0,16	2,00	13,00	ne u	
170	Picea abies	Fichte	0,79+0,31	2,00	13,00	ne u	
171	Picea abies	Fichte	0,22	1,00	10,00	ne u	
172	Picea abies	Fichte	0,53+0,47	2,00	15,00	ne u	
173	Picea abies	Fichte	0,60	2,00	14,00	ne u	
174	Picea abies	Fichte	0,47	2,00	15,00	ne u	
175	Picea abies	Fichte	0,72	2,00	15,00	ne u	
176	Picea abies	Fichte	0,25+0,13+0,09+0,09	1,00	10,00	ne u	
177	Picea abies	Fichte	0,33+0,31+0,13	2,00	11,00	ne u	
178	Picea abies	Fichte	0,50	2,00	13,00	ne u	
179	Picea abies	Fichte	0,53	2,00	14,00	ne u	
180	Picea abies	Fichte	0,53+0,14	2,00	14,00	ne u	
181	Betula pendula	Birke	1,32	9,00	21,00	e	
182	Picea abies	Fichte	0,54	4,00	7,00	e	

Bewertung:

se	sehr erhaltenswert	u	unterdrückt
e	erhaltenswert	S	Stamm beschädigt
be	bedingt erhaltenswert	K	Krone beschädigt
ne	nicht erhaltenswert		

Hinweis:
Alle Angaben sind vor Ort zu prüfen.
Für übersehene oder unsichtbare Schächte usw. kann keine Gewähr übernommen werden.
Unstimmigkeiten sind zu melden.
Layer die mit "B_" beginnen:
sind der Bestandsplan vom [redacted]
Layer die mit "V_" beginnen:
sind die Vorlage vom [redacted]
Durch GPS-Vermessung ist dieses Aufmaß im Gauß-Krüger-Koordinatensystem.
Höhe + 500,00 = NN-Höhe

Faustraße 90

Baumbestandsplan

Aufmaß November/Dezember 2014
Massstab 1:200

Proj/Plan Nr. A 39-1